


Bauplätze mit Flächen und Maßen

Gemarkung: ROTH
Maßstab: 1:375 Flur: 02 RK: 45.1334 B
Projekt: 05095K - bT 00688/2006

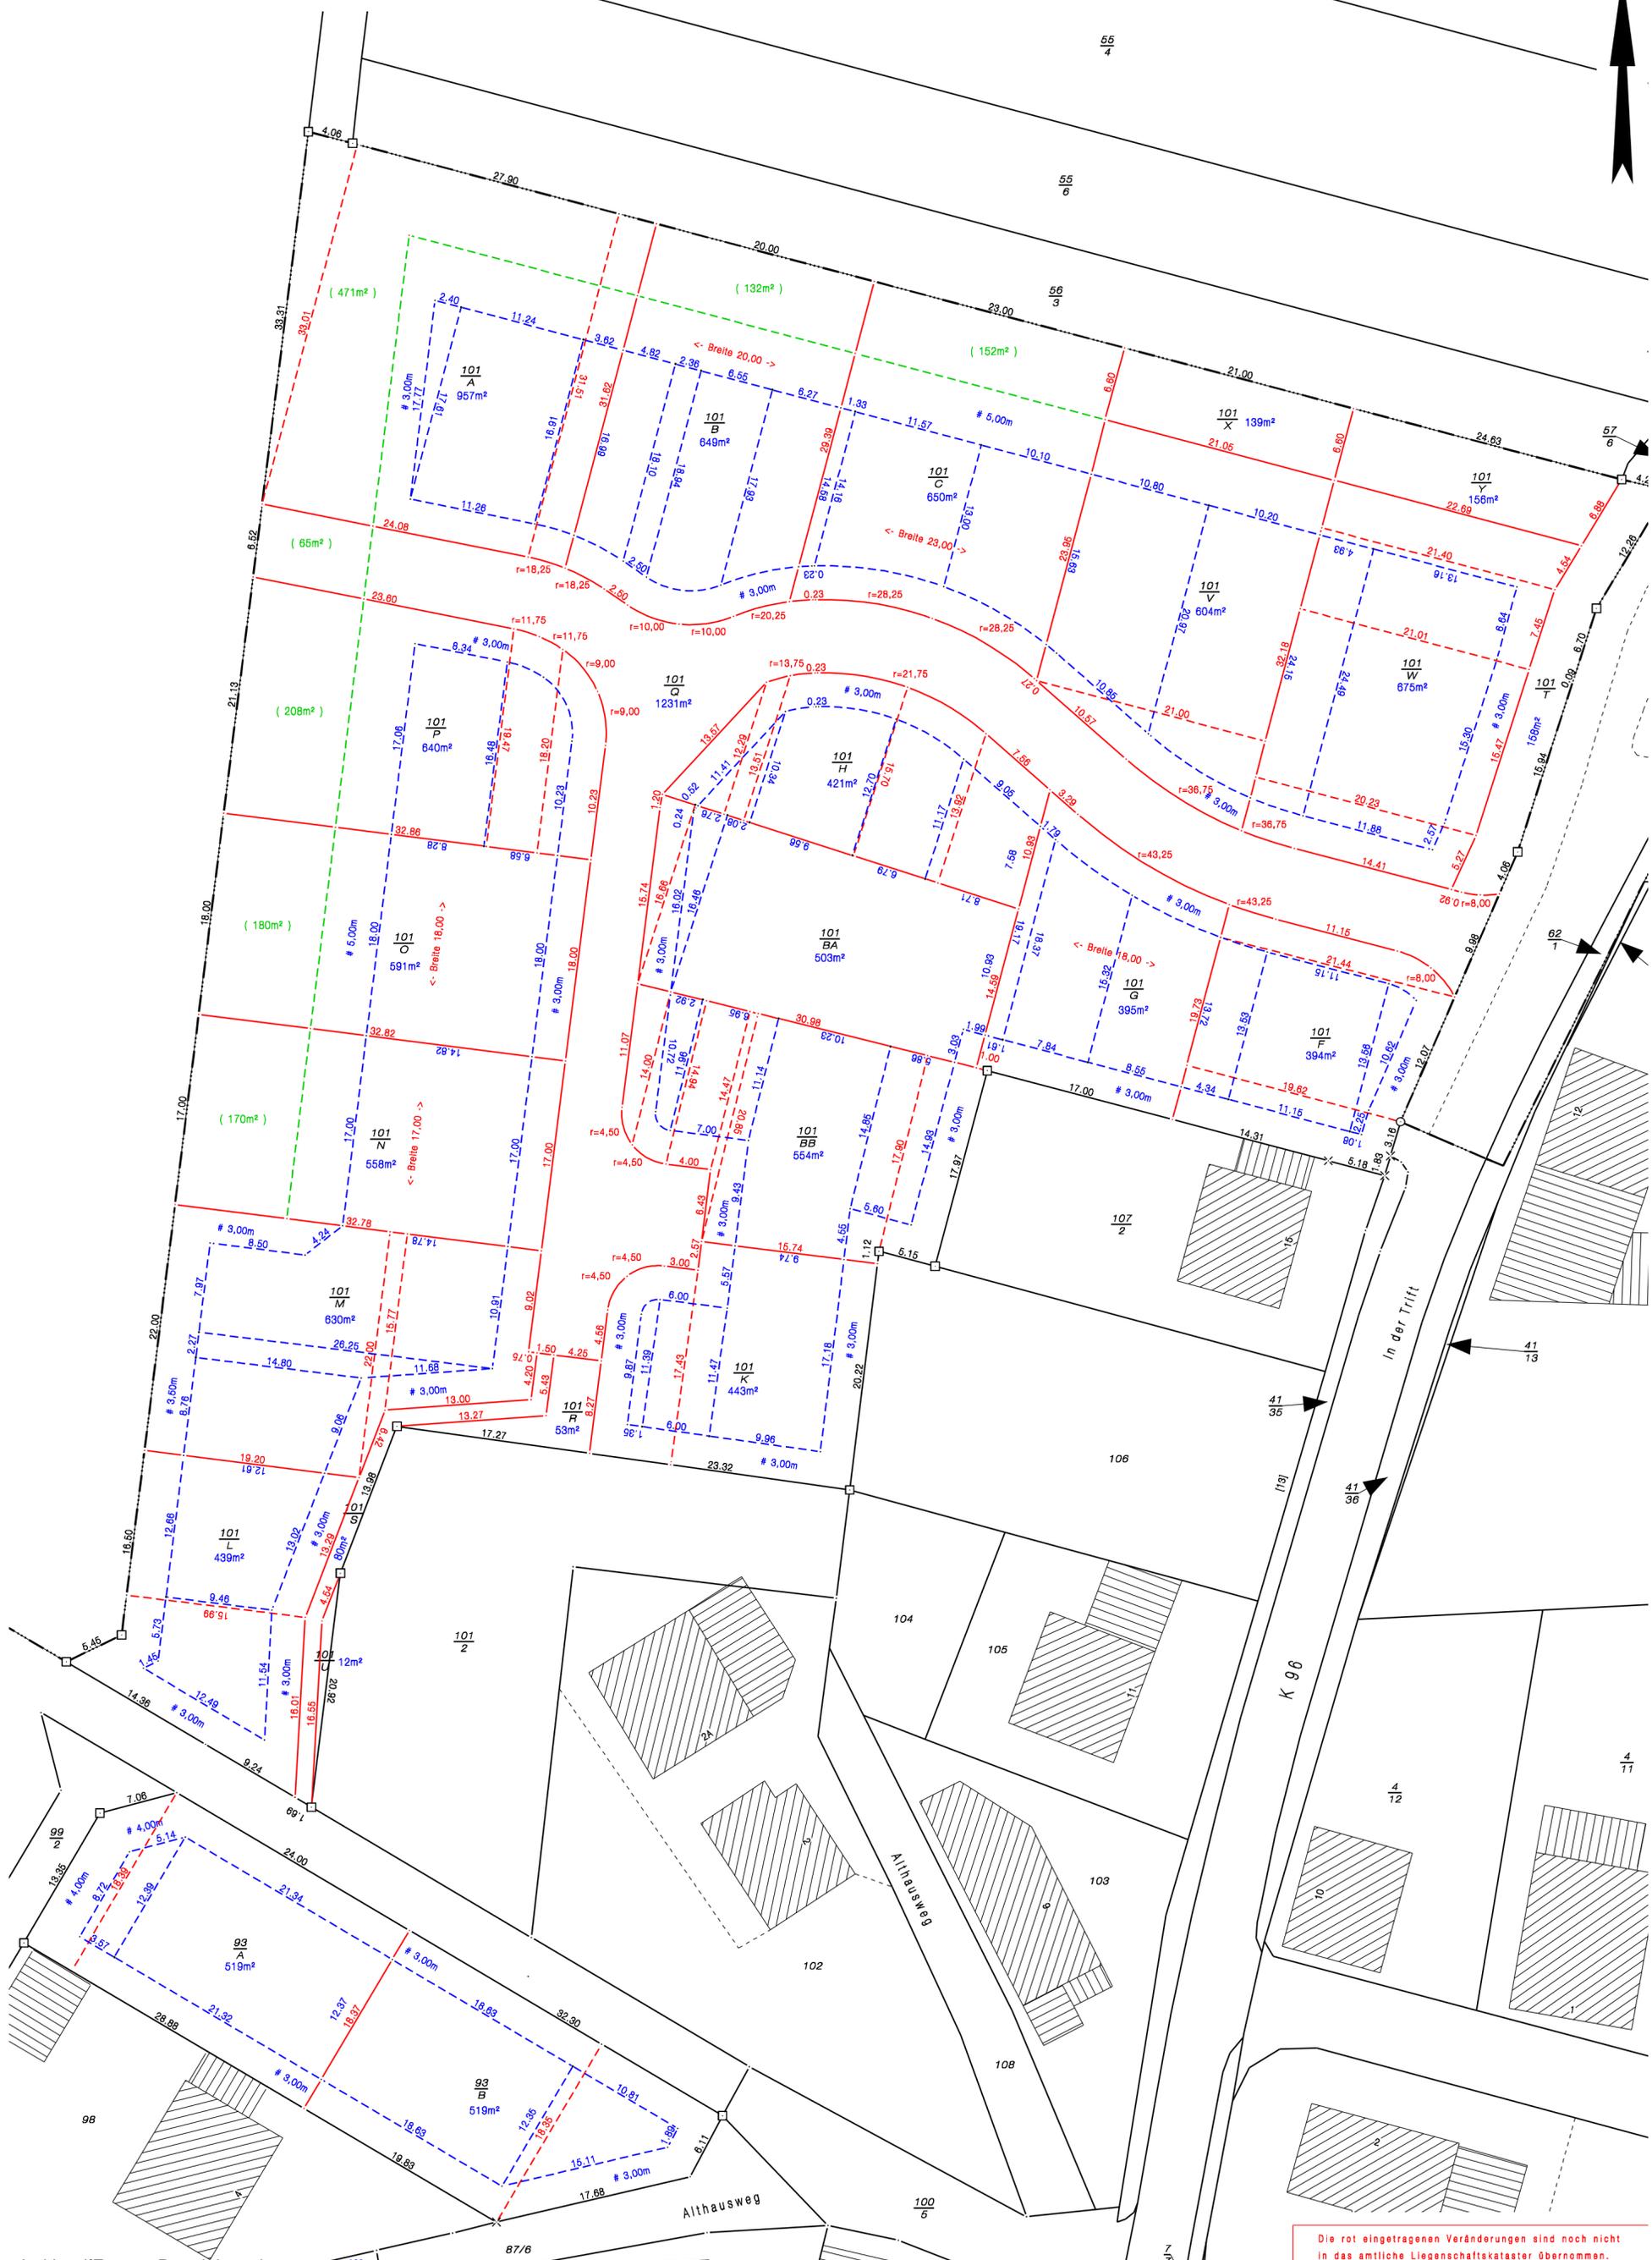

Die rot eingetragenen Veränderungen sind noch nicht in das amtliche Liegenschaftskataster übernommen.